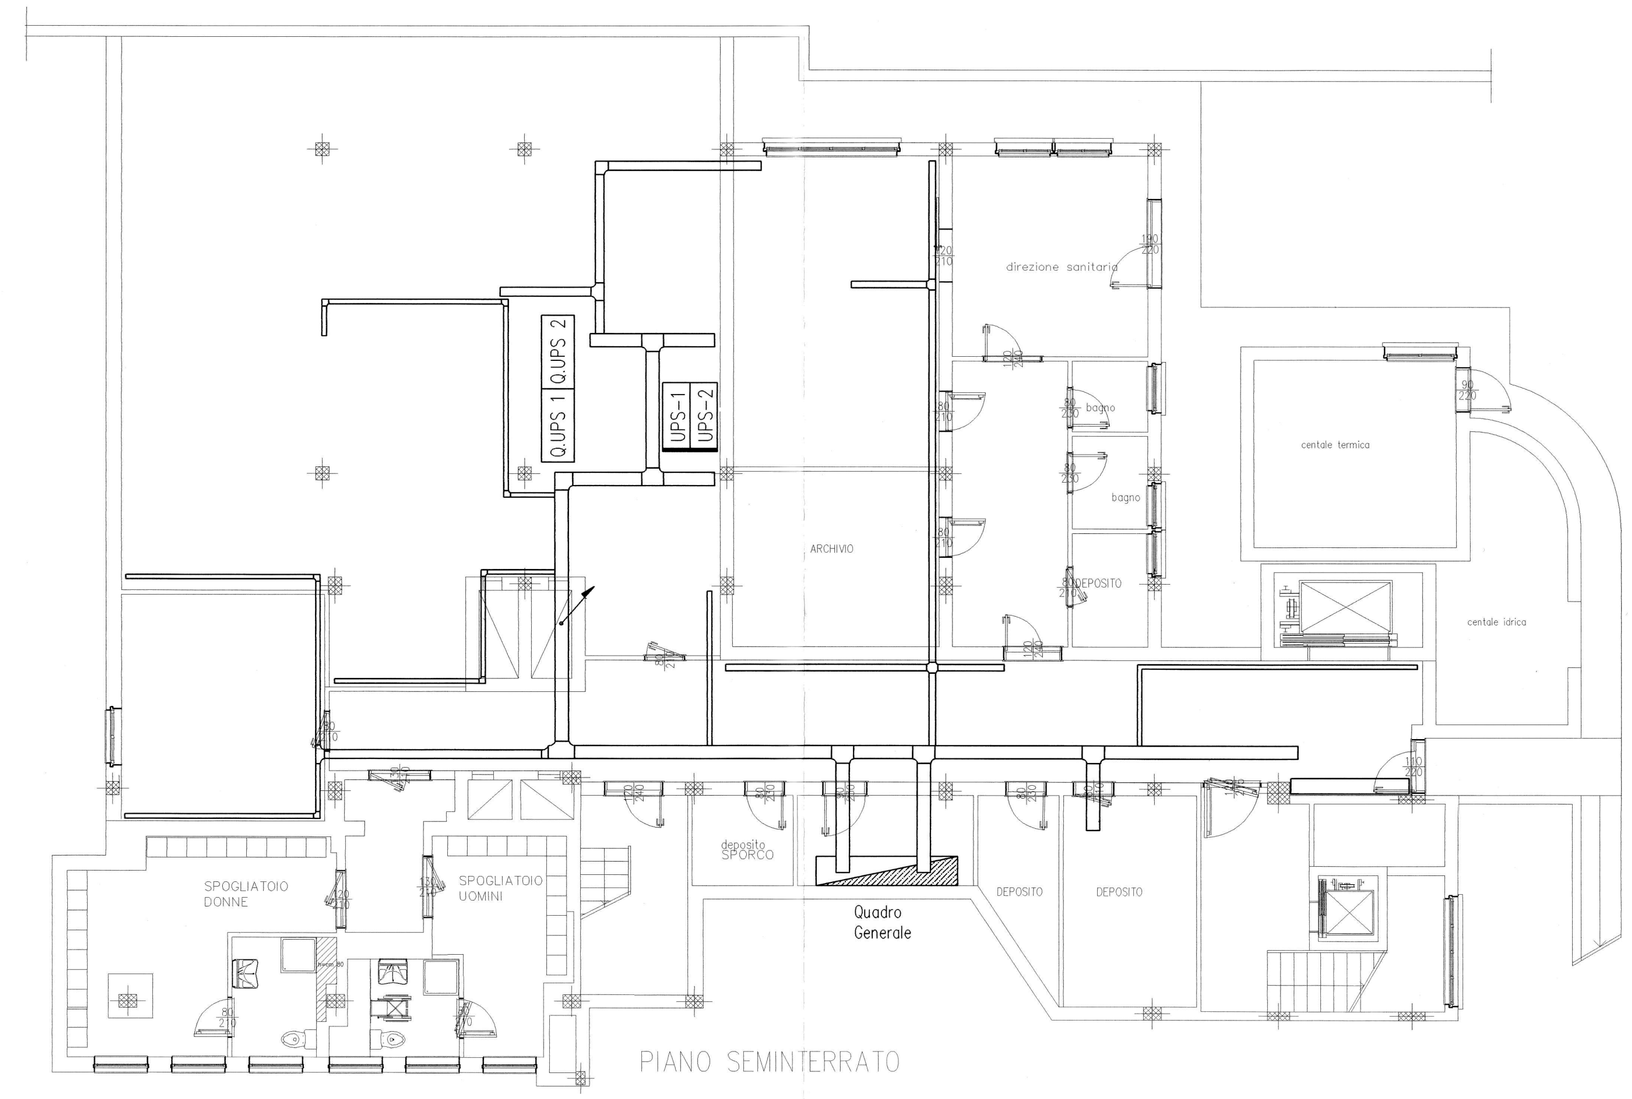

PIANO SEMINTERRATO

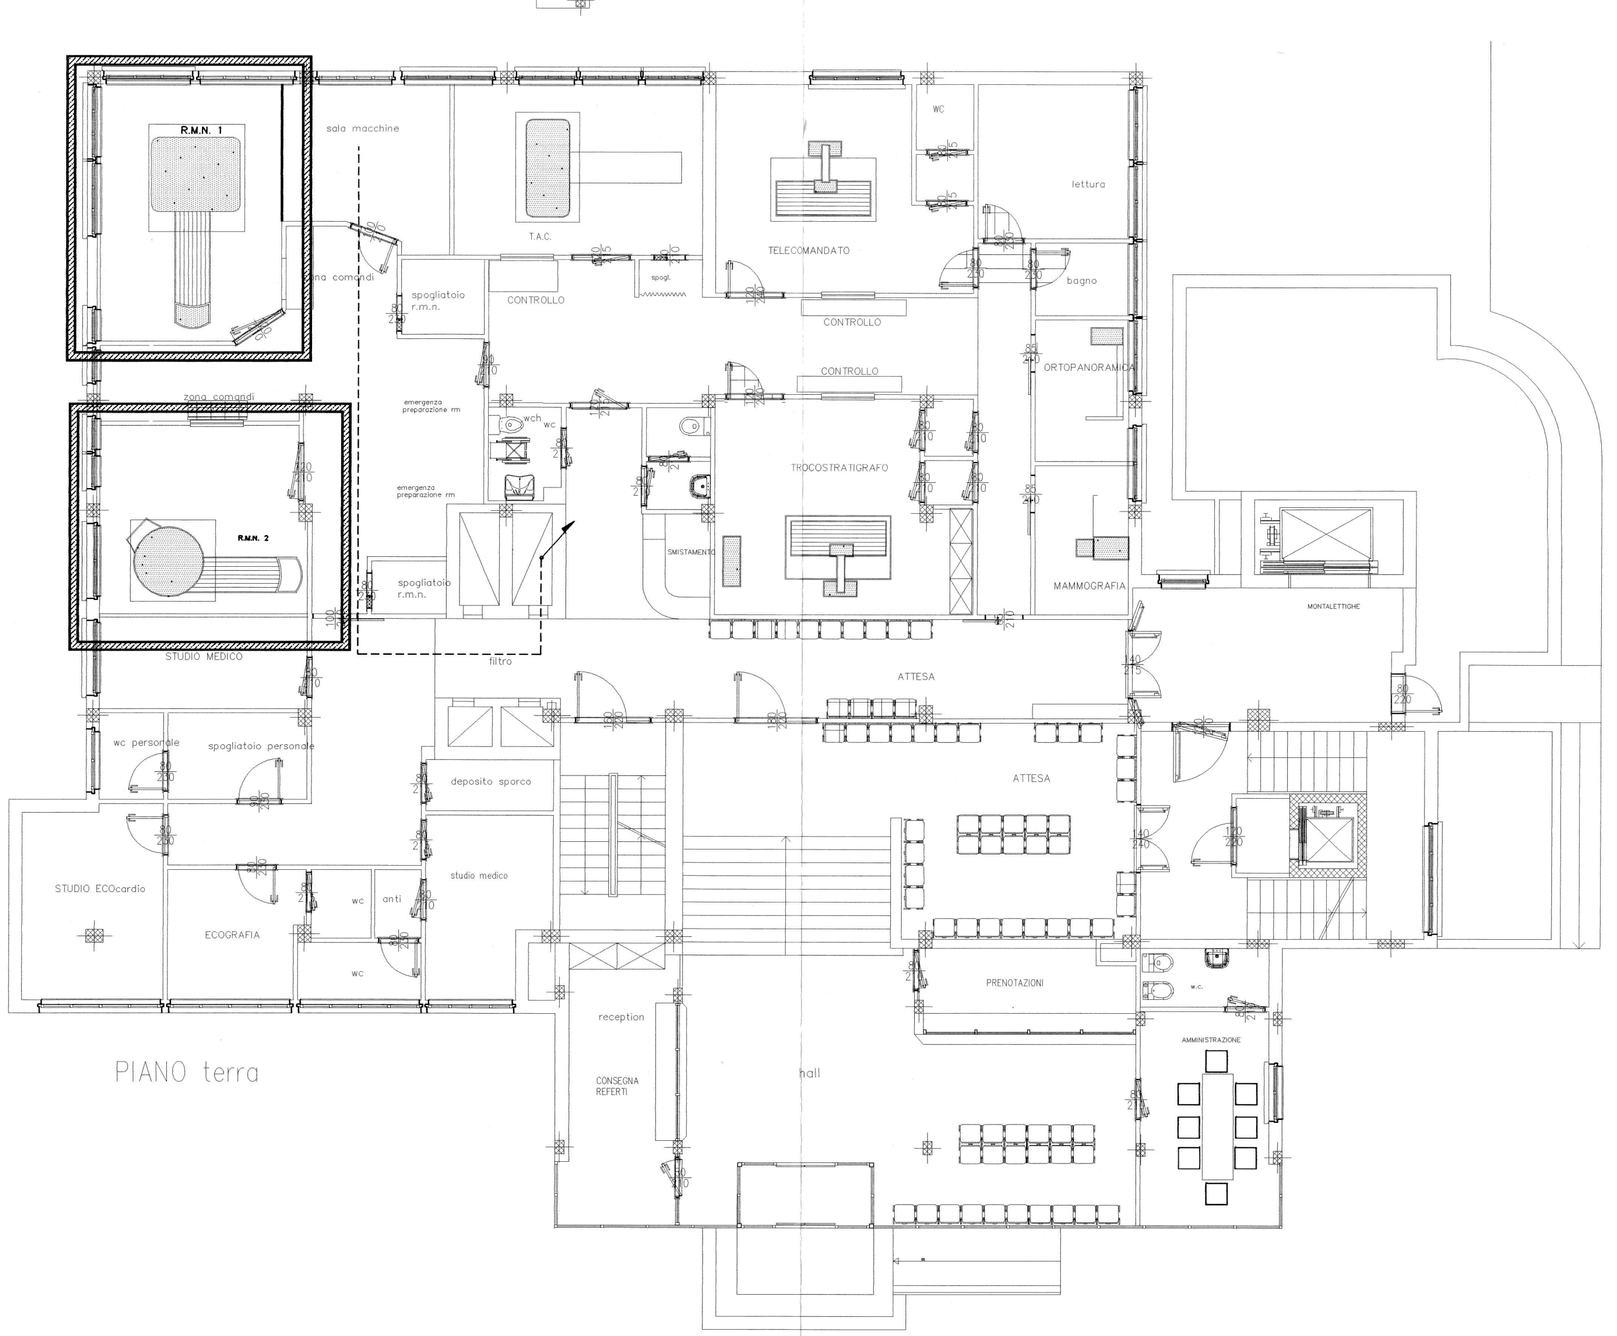

PIANO terra

Schema a blocchi alimentazione R.M.N.

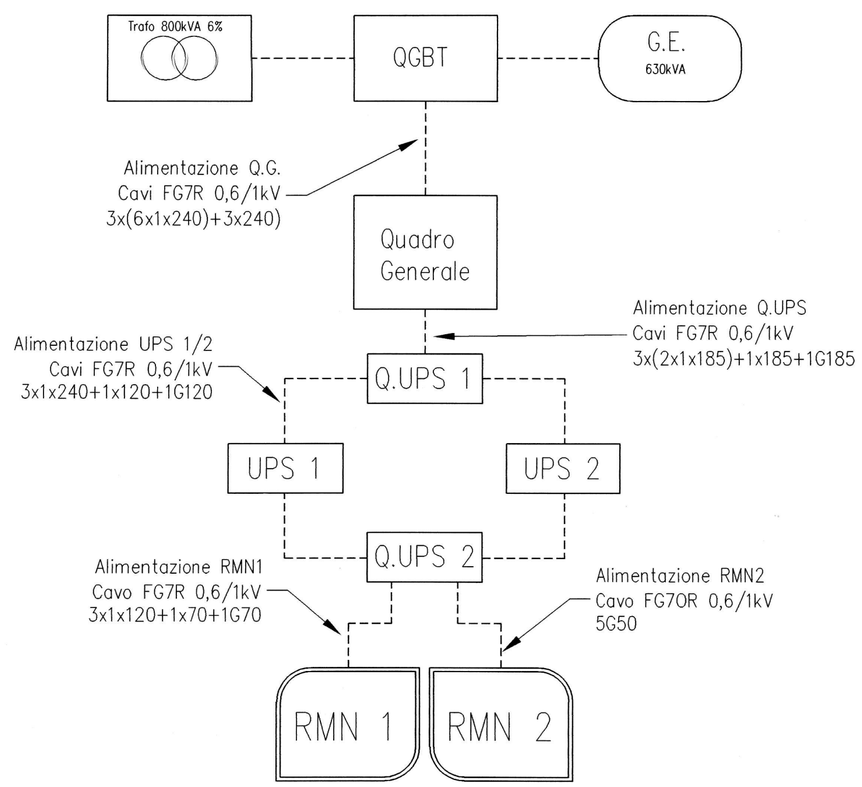

m.e.i. mezzacapo
elettroimpianti
societa' a responsabilità limitata
00049 - Velletri (Rm) c.da S.Antonio, 5
Tel. 069637837 - 069628292 Fax. 069620098

RMN
RISONANZA MAGNETICA

IMPIANTO ELETTRICO

Smart Impianti R. 2001

Revisione	Data	Descrizione
E		
D		
C		
B		
A	29/09/06	EMISSIONE

Comune di Valmontone
Provincia di Roma

Firma e timbro
Collegio Professionale Periti Industriali di Roma e Provincia
Arch. Ing.
IACHETTI Fabrizio
ISCRIZ. ALBO N. 1708

Codice Disegno (*)
EA006A

(*) Prima lettera = tipo disegno (A=antincendio;E=elettrico;S=speciali;M=meccanico;D=edile) Seconda lettera = Stato disegno (Vedi stato disegno) Numero Progressivo da 001 a 999 e Revisione (A,E)

Committente
COMUNE DI ROMA
USL RM 30
PROPRIETA' "VALMONTONE HOSPITAL S.p.A."

Titolo Progetto
OSPEDALE CIVILE DI VALMONTONE
Via Artena – Valmontone

Oggetto Disegno
IMPIANTO ELETTRICO
PARTICOLARE ALIMENTAZIONE R.M.N.

Stato disegno
AS-BUILT

Data	Scala	File	Commessa N°.	Archivio N°.
29/09/06	– : – –	EA006A.DWG	05206	05206